




SKALA 1:100

METER

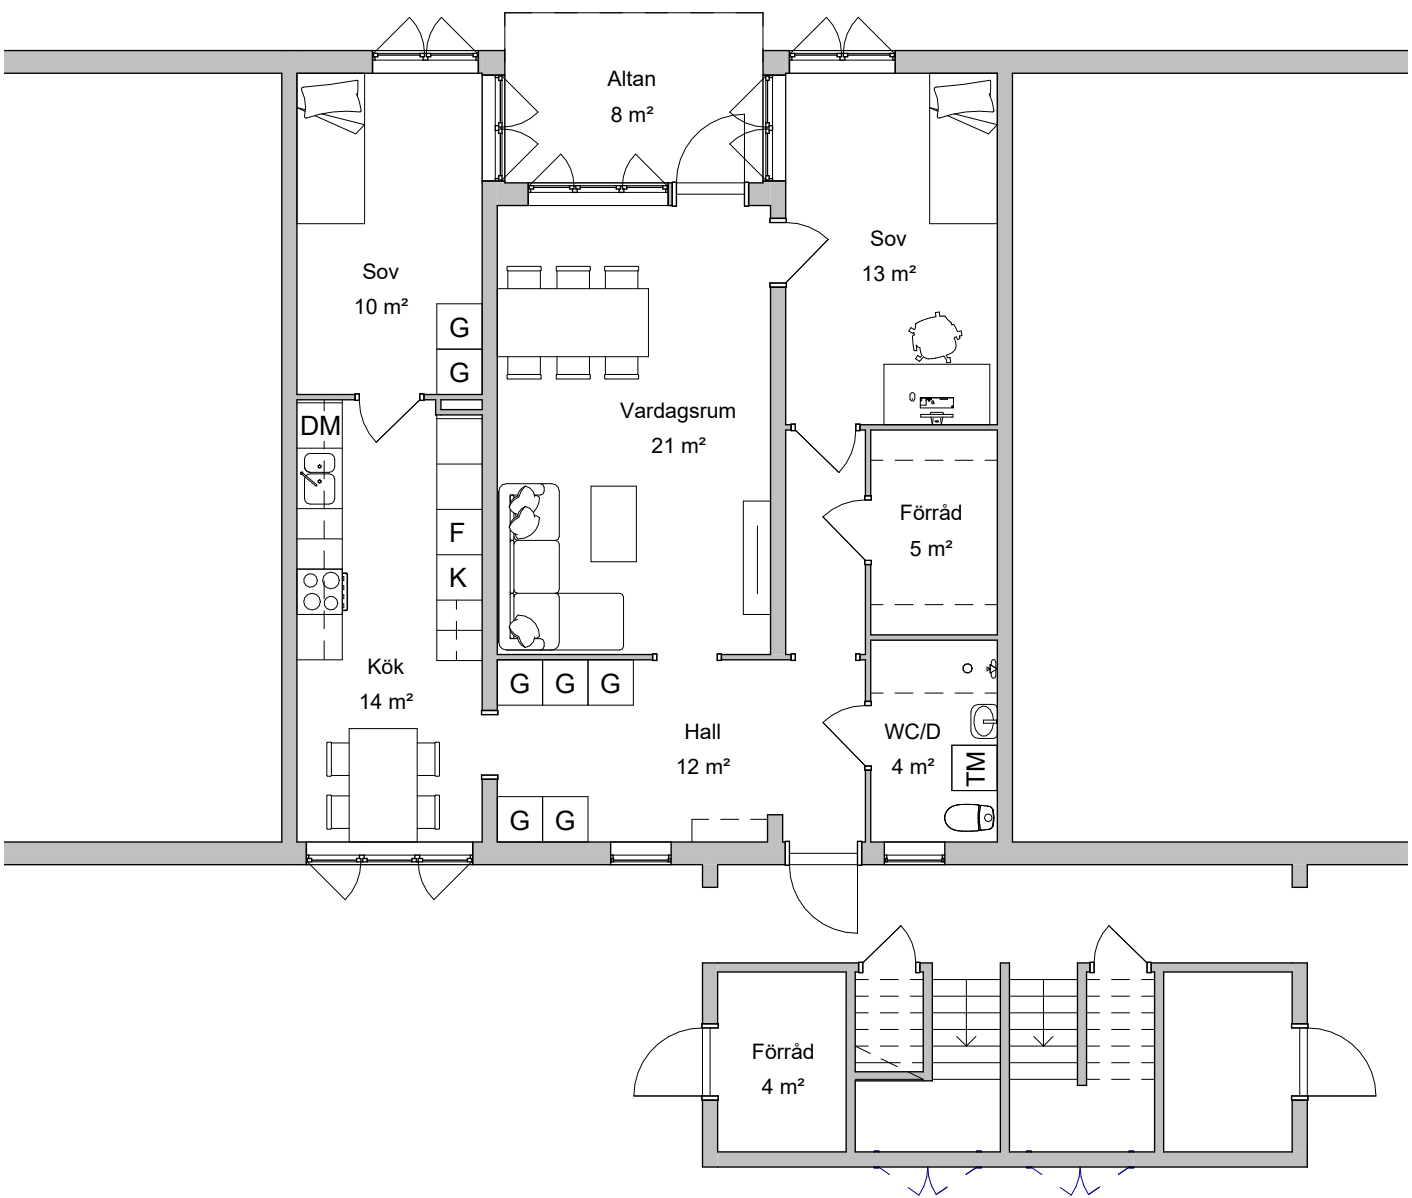

REV	DESCRIPTION	BY	DATE
HANDLING:	RELATIONSHANDLING		
 SANDBERGS TEKNIK & BYGGKONSULT			
ÄGARE:			
AGENTUR			
ADRESS:			
Skeppargatan 13B 671 51 Arvika ARVIKA BRAXEN 18			
RITAD AV:			
F.Sandberg			
TITEL:			
PLAN			
SKALA A3:	DATUM:	SIGN:	
1 : 100	2026-02-04	FS	
PROJEKTNUMMER:	RITNINGNUMMER:	REVISION:	
—	A101		